Planzeichenerklärung

- Flurstücksgrenze
- Flurstücksnummer (238)
- Gebäude gemäß Katastergrundlage
- Mauer (Notursteinmauer)
- Grenze des Bebauungsplangebietes
- Kirche denkmalgeschützt
- Mauer denkmalgeschützt
- Warte-Häuschen, WC
- Fläche asphaltiert / gepflastert
- unbefestigte Fläche
- Fläche Kies grob
- Feldweg bewachsen
- Wegsaum / Verkehrsbegleitgrün
- Rasenfläche
- Wiesenfläche
- Hecke / Sträucher
- Laubbaum TI = Linde
- Nadelbaum

Kartengrundlage

Legende

- Laubbaum ca. maßst.
- Nadelbaum ca. maßst
- Obstbaum ca.maßst.
- St 0,3 Stamm Ø in m
- Kr 4,0 Kronen Ø in m
- Stationierungszeichen
- Bushaltestelle
- Parkplatz
- Kanaldeckel rund
- Schachtdeckel
- Hydrant UF
- Wasserschieber (groß/klein)
- Straßeneinlauf
- Felsblock
- Mülleimer
- Fließrichtung / Treppe
- Mast (Holz, Gitter, Beton)
- Brief- Schaltkasten
- Verkehrszeichen
- Geländehöhe
- Laterne
- Bodenstrahler
- Fahnenmast
- Zaun
- Mauer / Stützmauer
- Hecke
- Nutzungsgrenze/ Belagswechsel Bordstein
- Rinne
- unterird. Durchlass

Projekt:
Bestandsaufmaß Kirche Niedernhausen-Niederseelbach
Liegenschaftsplan auf Grundlage der ALKIS-Bestandsdaten

Auftraggeber:
Evangelische Johannesgemeinde Niederseelbach
Engenhahner Straße 7
65527 Niedernhausen

Gemeinde: Niedernhausen
Gemarkung: Niederseelbach
Flur: 1
Flurstück: 238 u.a.
Lage: Oberseelbacher Straße

Projektnummer: 18414
Bearbeiter: Lüders / Bissinger
Datum: 12.12.2018
CAD System: GEOgraf
Blattbezeichnung: BP-250
Zeichnung: 18414-BP-250
AutoCAD Export: 18414-BP-GK100.dwg

Maßstab:
Kataster Stand: 14.11.2018
Höhensystem: m.ü.NN / Bezug auf Kanaldeckel der Gemeinde
Lagesystem: GK HE LST100
Blatt: / von 1 / 1

Dr.- Ing. Jürgen Riehl
Öffentlich bestellter Vermessungsingenieur
Südseheimer Straße 45
65239 Hochheim am Main
Fon: 06146 - 8250 0
Fax: 06146 - 825020
mail: info@riehl-oebvi.de

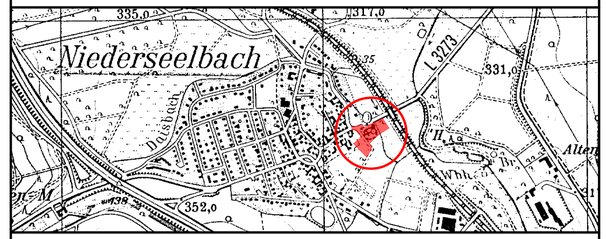

GEMEINDE NIEDERNHAUSEN

BEBAUUNGSPLAN NR. 26/2018

MIT INTEGRIERTEM LANDSCHAFTSPLAN

Ev.

"GEMEINDEZENTRUM NIEDERSEELBACH"

BESTANDSPLAN

PLAN-Nr. 1	M. 1 : 500	AZ. S 733/20	S 733 Zeichnung / Bestand/ S 733 Bestand 01	1

DATUM	BEARBEITER	PLANFERTIGSTELLUNG
10.12.2020	UH / RA	
DATUM	BEARBEITER	PLANÄNDERUNG

PLANERGRUPPE ASL
HEDDERNHEIMER KIRCHSTRASSE 10
TEL.: 069 / 78 88 28
E-MAIL:
60439 FRANKFURT
FAX: 069 / 7 89 62 46
info@planergruppeasl.de